



MAITRE D'OUVRAGE MAITRE D'OEUVRE

Société Française d'Ingénierie
14825 MORHANGE CEDEX
Tél. : 03 87 05 52 00
Fax : 03 87 86 42 22

**ZONE DE RALENTISSEMENT DYNAMIQUE
DES CRUES DE LA MEUSE**

TRAVAUX DE PROTECTION DES VILLAGES DE LETANNE ET POUILLY SUR MEUSE
ET MESURES COMPENSATOIRES VNF

LOT N°3: PROTECTION DE LETANNE

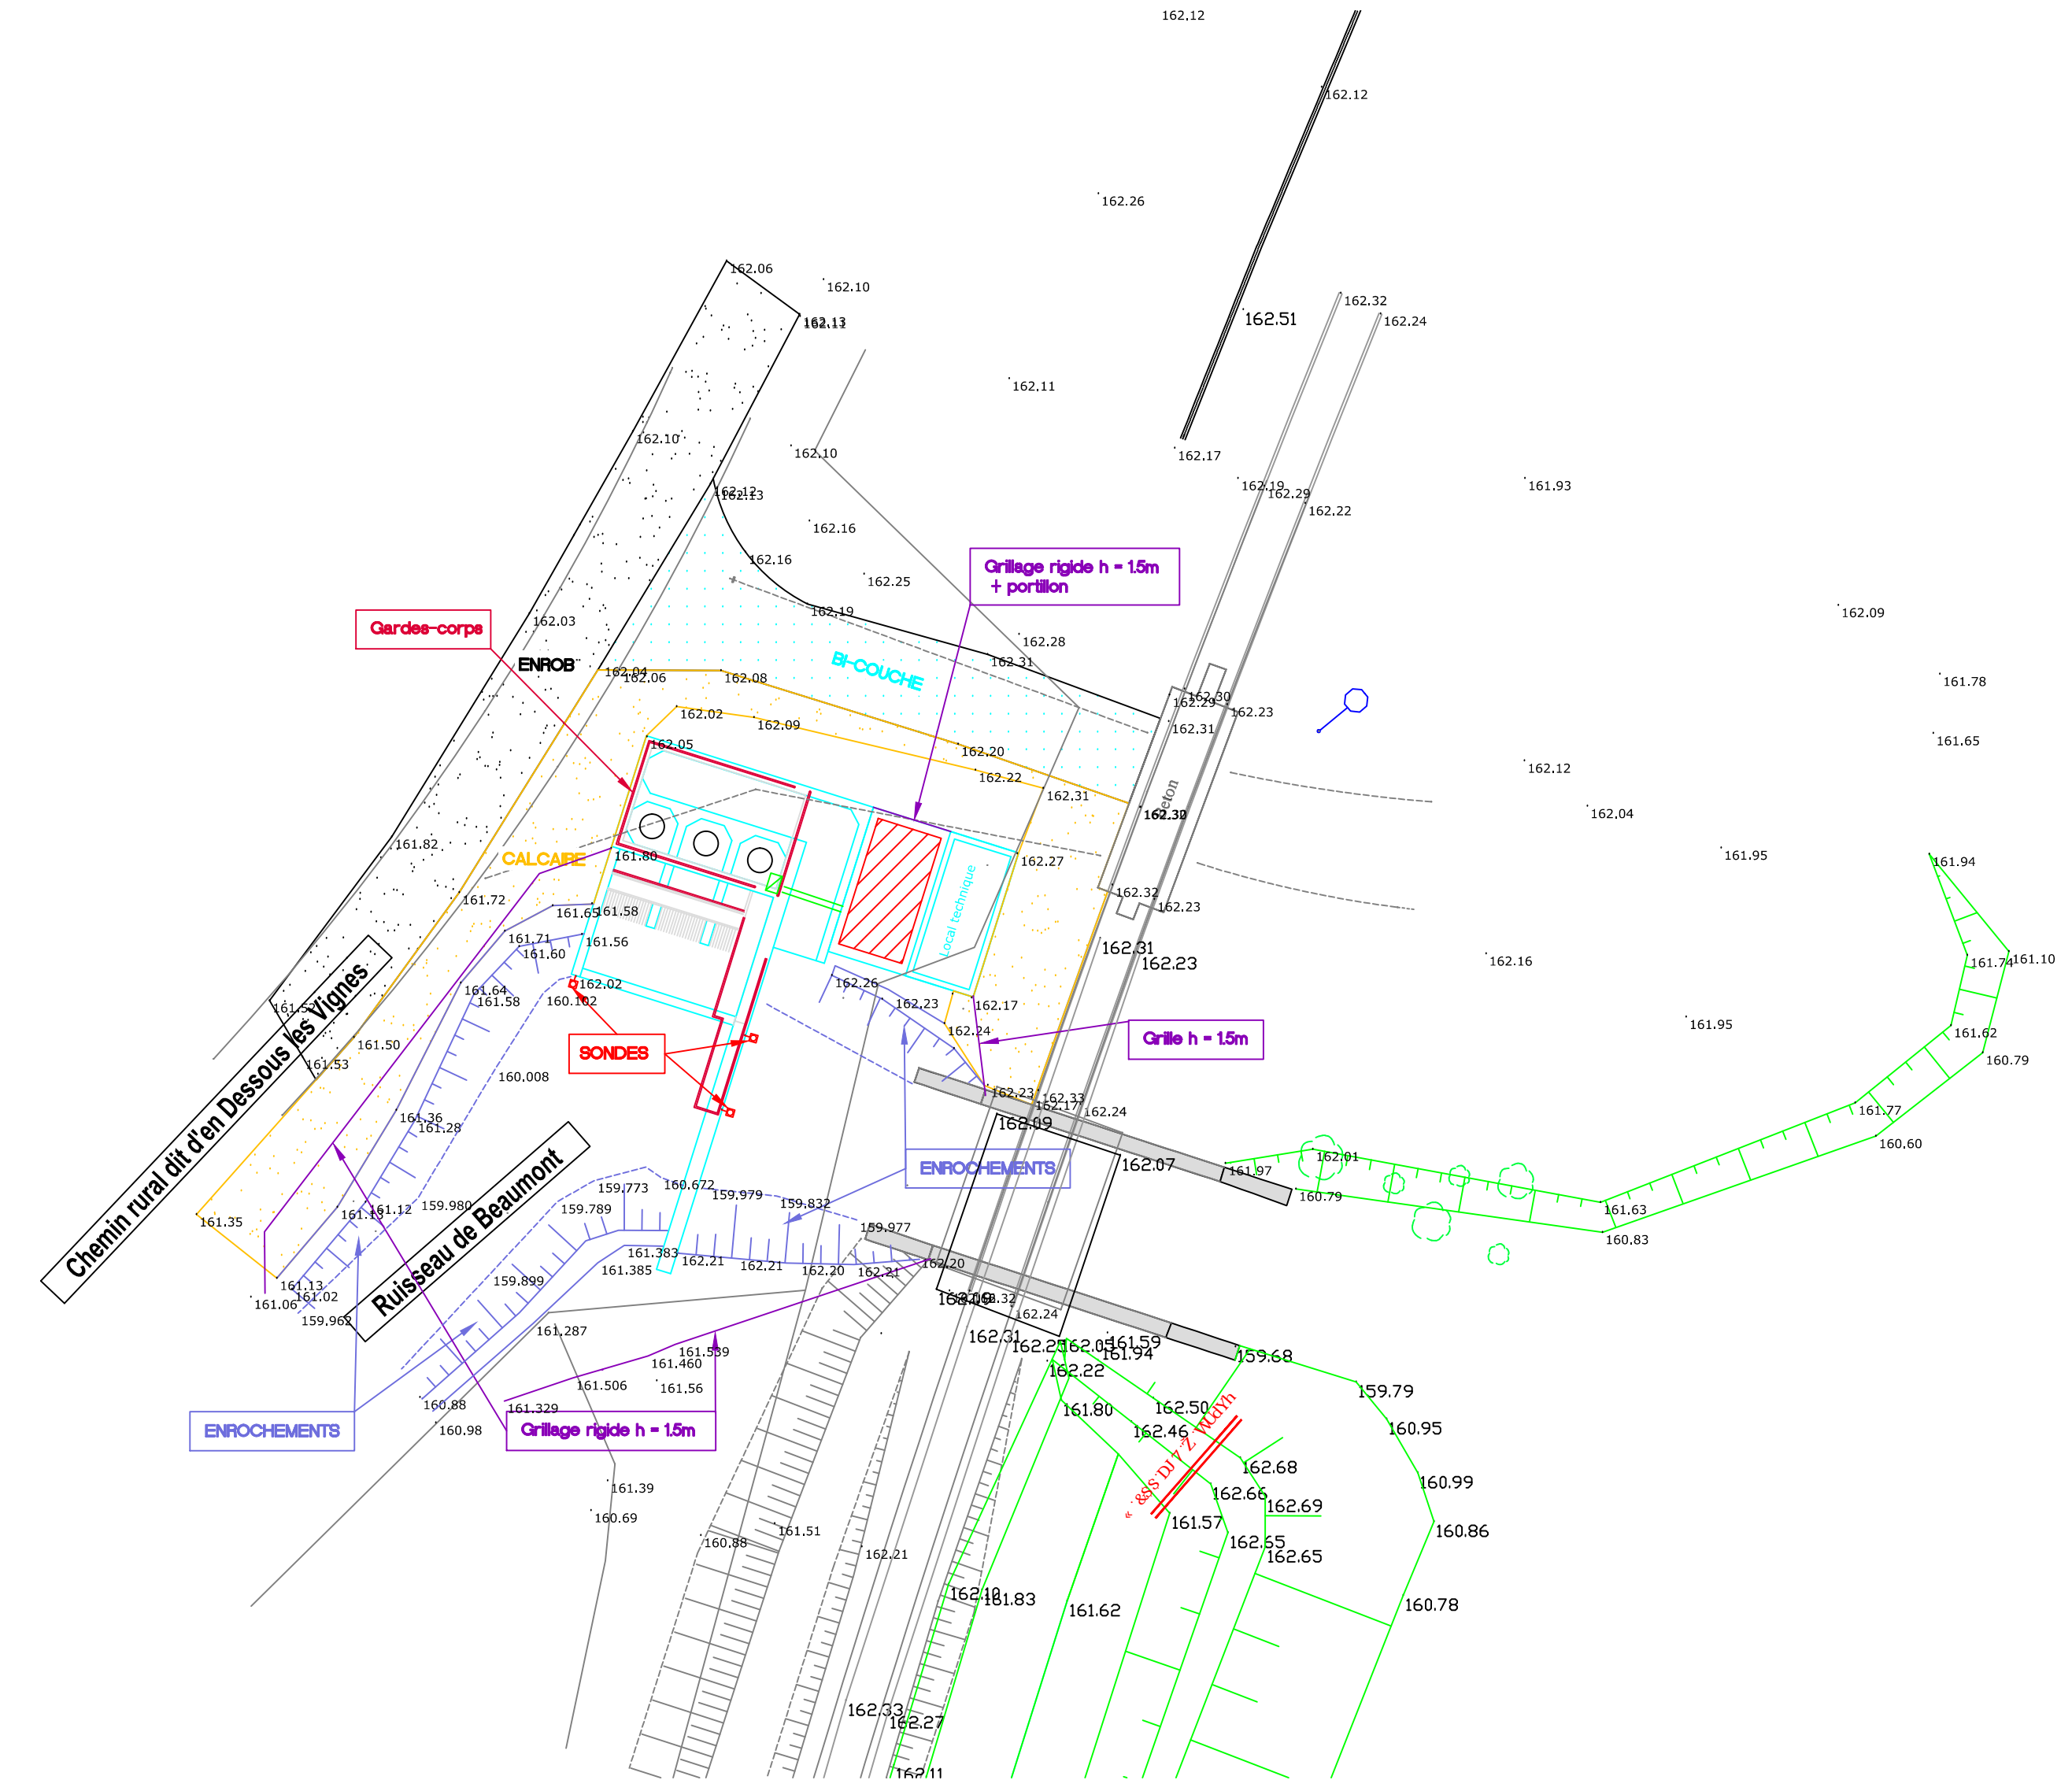
EPACHELLE - 1/200

1 6 1 4 0 6 6 0 1 4 P R E V O I O 2 0



weiler
23 rue du Général CASTELNAU B.P. 44
57343 MORHANGE Cedex
Tél. : 03 87 05 52 00 Fax : 03 87 86 42 22
Bureau d'Etudes - Travaux Routiers

3				
2				
1				
0	30/03/2007	EDITION DU DOCUMENT	R.REDER	PH.JEANNELLE J.AGNELLO
Indice	Date	Objet de la mise	Rédacteur	Vérificateur Approuvateur

Ce document est la propriété du B.E.T WEILER et ne peut être reproduit sans son autorisation



MAITRE D'OUVRAGE MAITRE D'OEUVRE

Société Française d'Ingénierie
14825 MORHANGE CEDEX
Tél. : 03 87 05 52 00
Fax : 03 87 86 42 22

**ZONE DE RALENTISSEMENT DYNAMIQUE
DES CRUES DE LA MEUSE**

TRAVAUX DE PROTECTION DES VILLAGES DE LETANNE ET POUILLY SUR MEUSE
ET MESURES COMPENSATOIRES VNF

LOT N°3: PROTECTION DE LETANNE

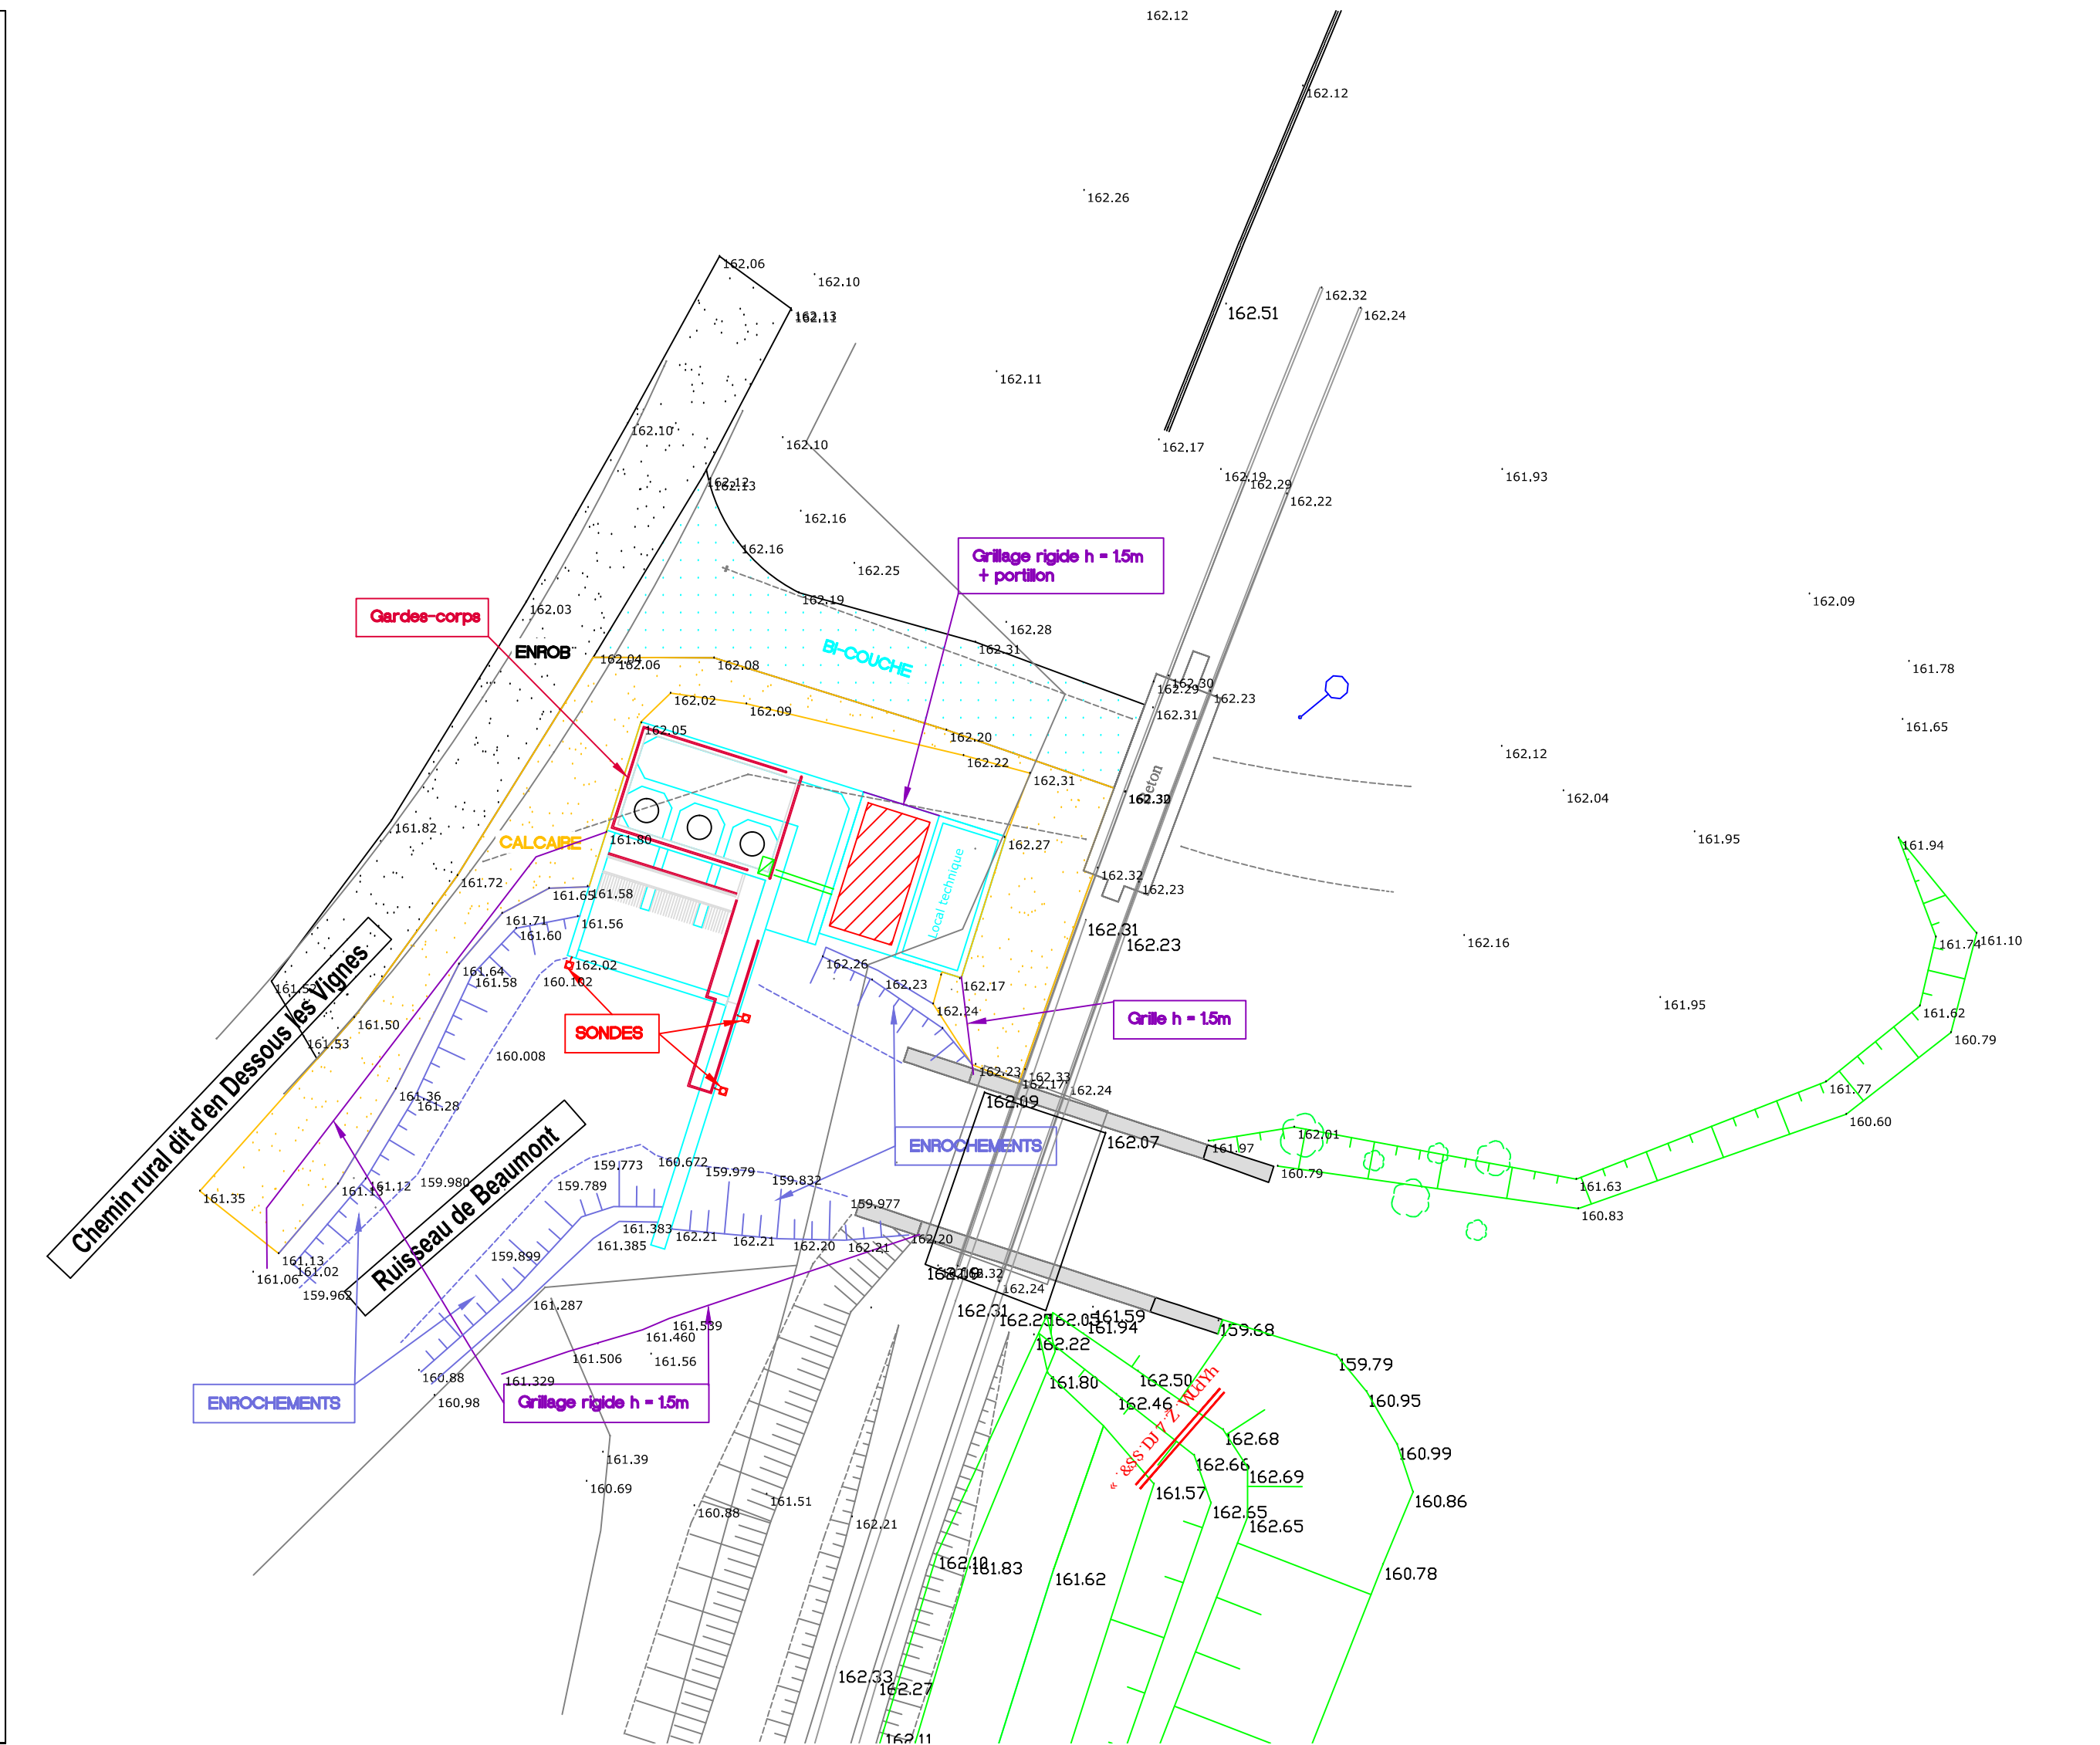
EPACHELLE - 1/200

1 6 1 4 0 6 6 0 1 4 P R E V O I O 2 0



weiler
23 rue du Général CASTELNAU B.P. 44
57343 MORHANGE Cedex
Tél. : 03 87 05 52 00 Fax : 03 87 86 42 22
Bureau d'Etudes - Travaux Routiers

3				
2				
1				
0	30/03/2007	EDITION DU DOCUMENT	R.REDER	PH.JEANNELLE J.AGNELLO
Indice	Date	Objet de la mise	Rédacteur	Vérificateur Approuvateur

Ce document est la propriété du B.E.T WEILER et ne peut être reproduit sans son autorisation



MAITRE D'OUVRAGE MAITRE D'OEUVRE

Société Française d'Ingénierie
14825 MORHANGE CEDEX
Tél. : 03 87 05 52 00
Fax : 03 87 86 42 22

**ZONE DE RALENTISSEMENT DYNAMIQUE
DES CRUES DE LA MEUSE**

TRAVAUX DE PROTECTION DES VILLAGES DE LETANNE ET POUILLY SUR MEUSE
ET MESURES COMPENSATOIRES VNF

LOT N°3: PROTECTION DE LETANNE

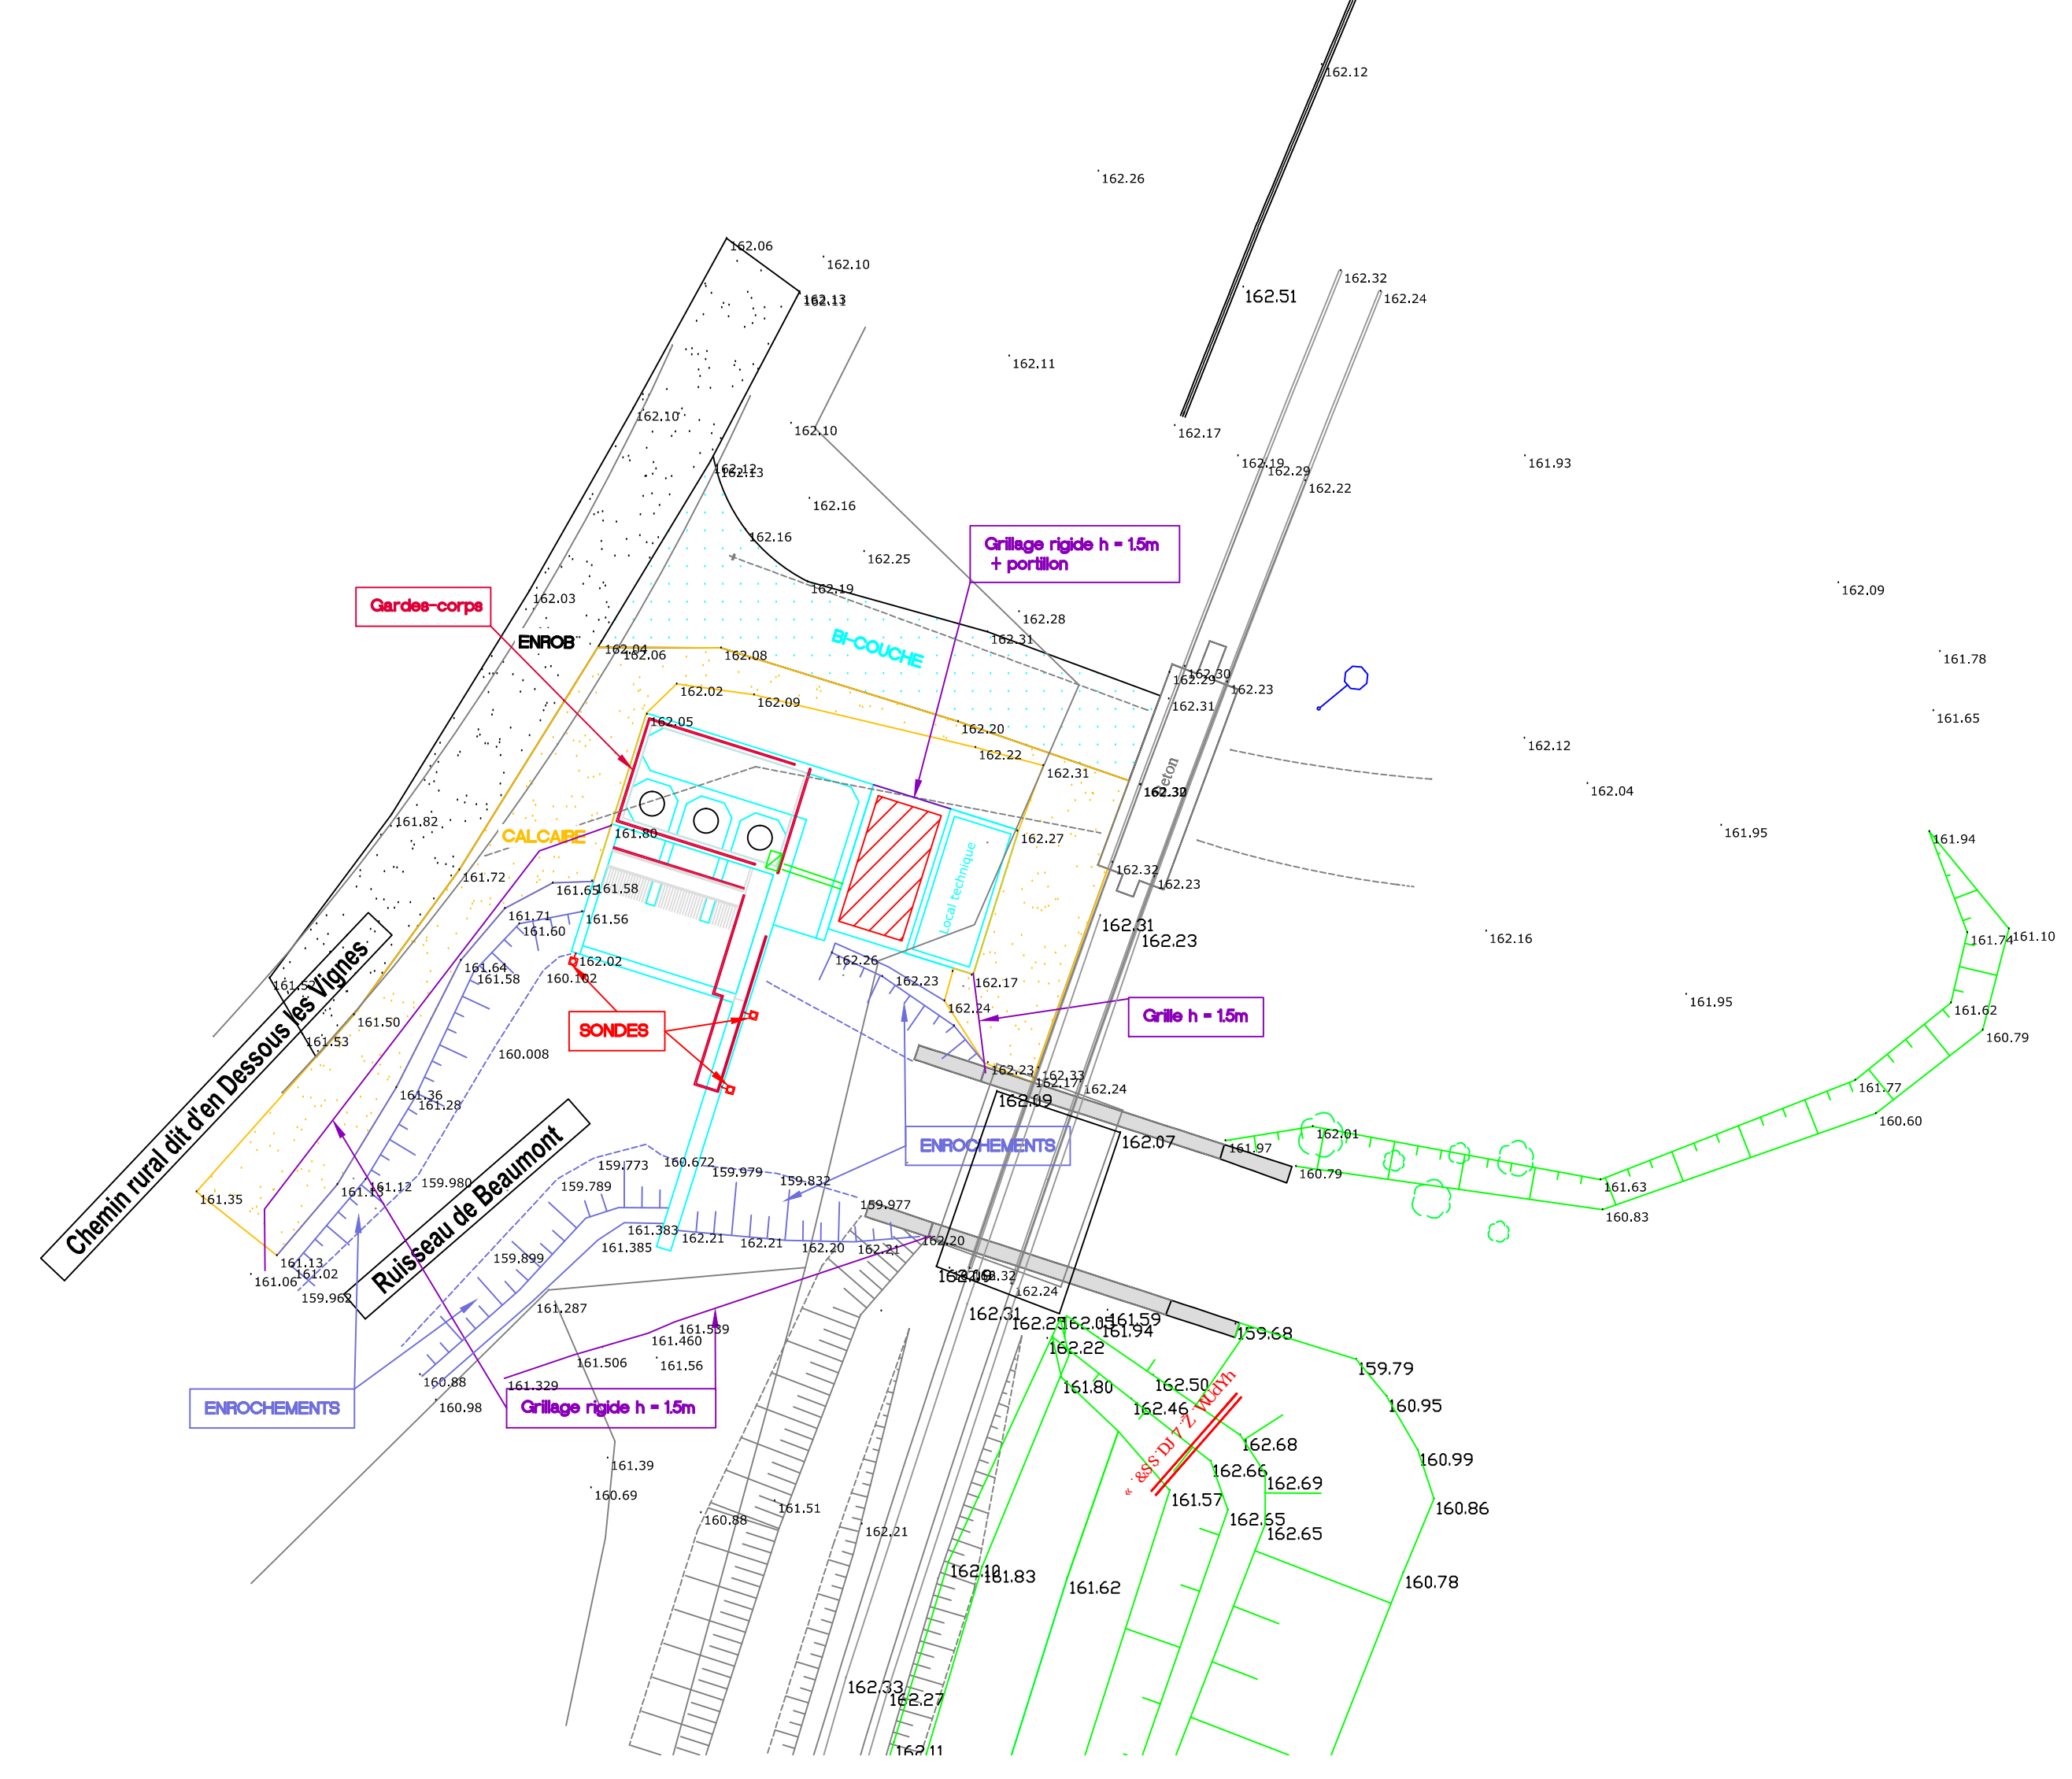
EPACHELLE - 1/200

1 6 1 4 0 6 6 0 1 4 P R E V O I O 2 0


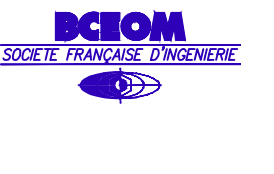
weiler
23 rue du Général CASTELNAU B.P. 44
57343 MORHANGE Cedex
Tél. : 03 87 05 52 00 Fax : 03 87 86 42 22
Bureau d'Etudes - Travaux Routiers

3				
2				
1				
0	30/03/2007	EDITION DU DOCUMENT	R.REDER	PH.JEANNELLE J.AGNELLO
Indice	Date	Objet de la mise	Rédacteur	Vérificateur Approuvateur

Ce document est la propriété du B.E.T WEILER et ne peut être reproduit sans son autorisation



MAITRE D'OUVRAGE MAITRE D'OEUVRE

Société Française d'Ingénierie
14825 MORHANGE CEDEX
Tél. : 03 87 05 52 00
Fax : 03 87 86 42 22

**ZONE DE RALENTISSEMENT DYNAMIQUE
DES CRUES DE LA MEUSE**

TRAVAUX DE PROTECTION DES VILLAGES DE LETANNE ET POUILLY SUR MEUSE
ET MESURES COMPENSATOIRES VNF

LOT N°3: PROTECTION DE LETANNE

EPACHELLE - 1/200

1 6 1 4 0 6 6 0 1 4 P R E V O I O 2 0

weiler
23 rue du Général CASTELNAU B.P. 44
57343 MORHANGE Cedex
Tél. : 03 87 05 52 00 Fax : 03 87 86 42 22
Bureau d'Etudes - Travaux Routiers

3				
2				
1				
0	30/03/2007	EDITION DU DOCUMENT	R.REDER	PH.JEANNELLE J.AGNELLO
Indice	Date	Objet de la mise	Rédacteur	Vérificateur Approuvateur

Ce document est la propriété du B.E.T WEILER et ne peut être reproduit sans son autorisation

