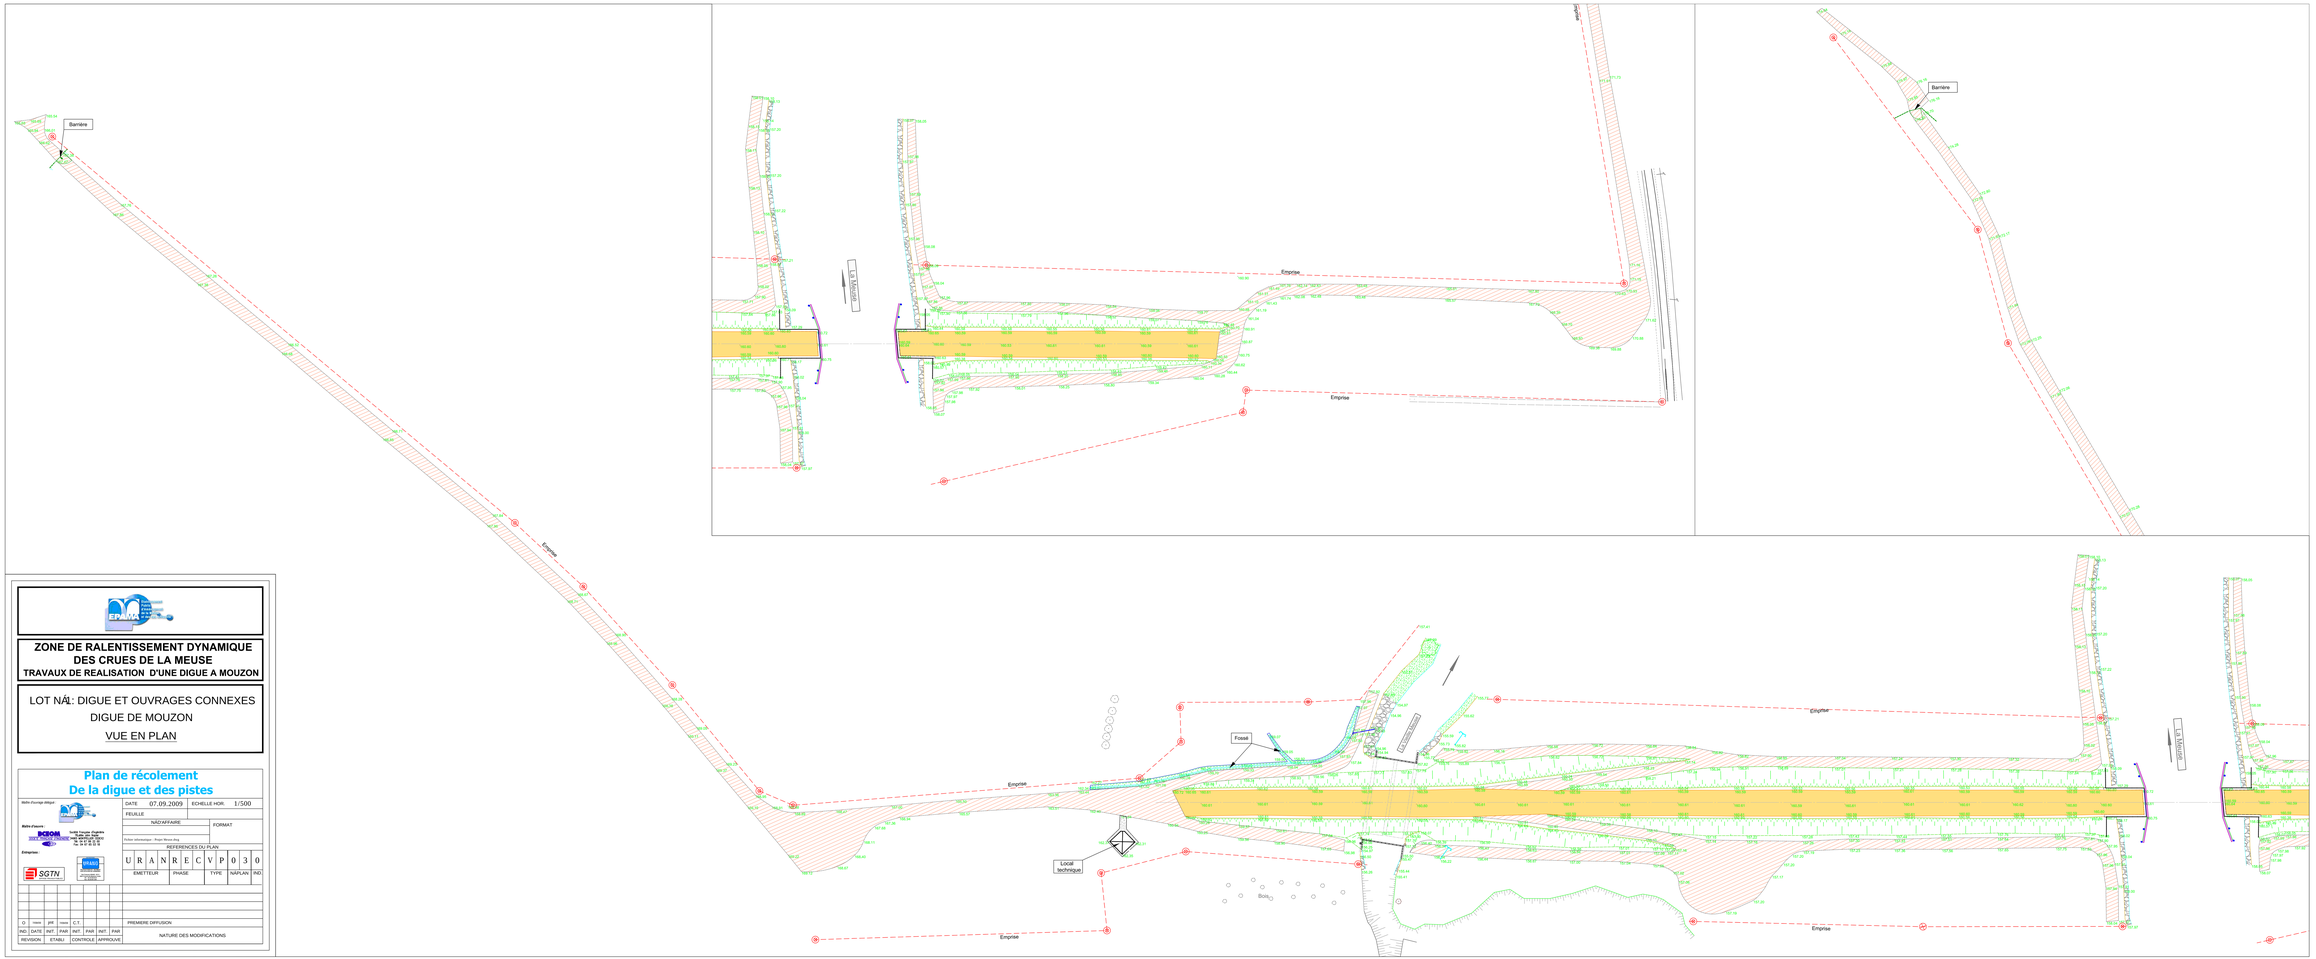

ZONE DE RALENTISSEMENT DYNAMIQUE DES CRUES DE LA MEUSE

TRAVAUX DE REALISATION D'UNE DIGUE A MOUZON

LOT NÂ: DIGUE ET OUVRAGES CONNEXES

DIGUE DE MOUZON

VUE EN PLAN

Plan de récolement
De la digue et des pistes

Maître d'ouvrage délégué :

Maître d'œuvre :

SCEOM
SUEZ ENVIRONNEMENT
SUEZ ENVIRONNEMENT
Tél : 03 83 28 40 00
Fax : 03 83 28 40 01

Entreprise :

SGTN

EPAMA
Etablissement Public d'Aménagement de la Meuse et de ses Affluents

DATE 07.09.2009	ECHELLE HOR. 1/500
FEUILLE	
NAD AFFAIRE	FORMAT
Fichier informatique : Projet Mouzon.dwg	

REFERENCES DU PLAN

U R A	N R E	C V P	0 3	0
EMETEUR	PHASE	TYPE	NAPLAN	IND

IND	DATE	INIT.	PAR	INIT.	PAR	INIT.	PAR	NATURE DES MODIFICATIONS
0	13/09	JFF	13/09	C.T.				PREMIERE DIFFUSION
REVISION		ETABLI		CONTROLE		APPROUVE		